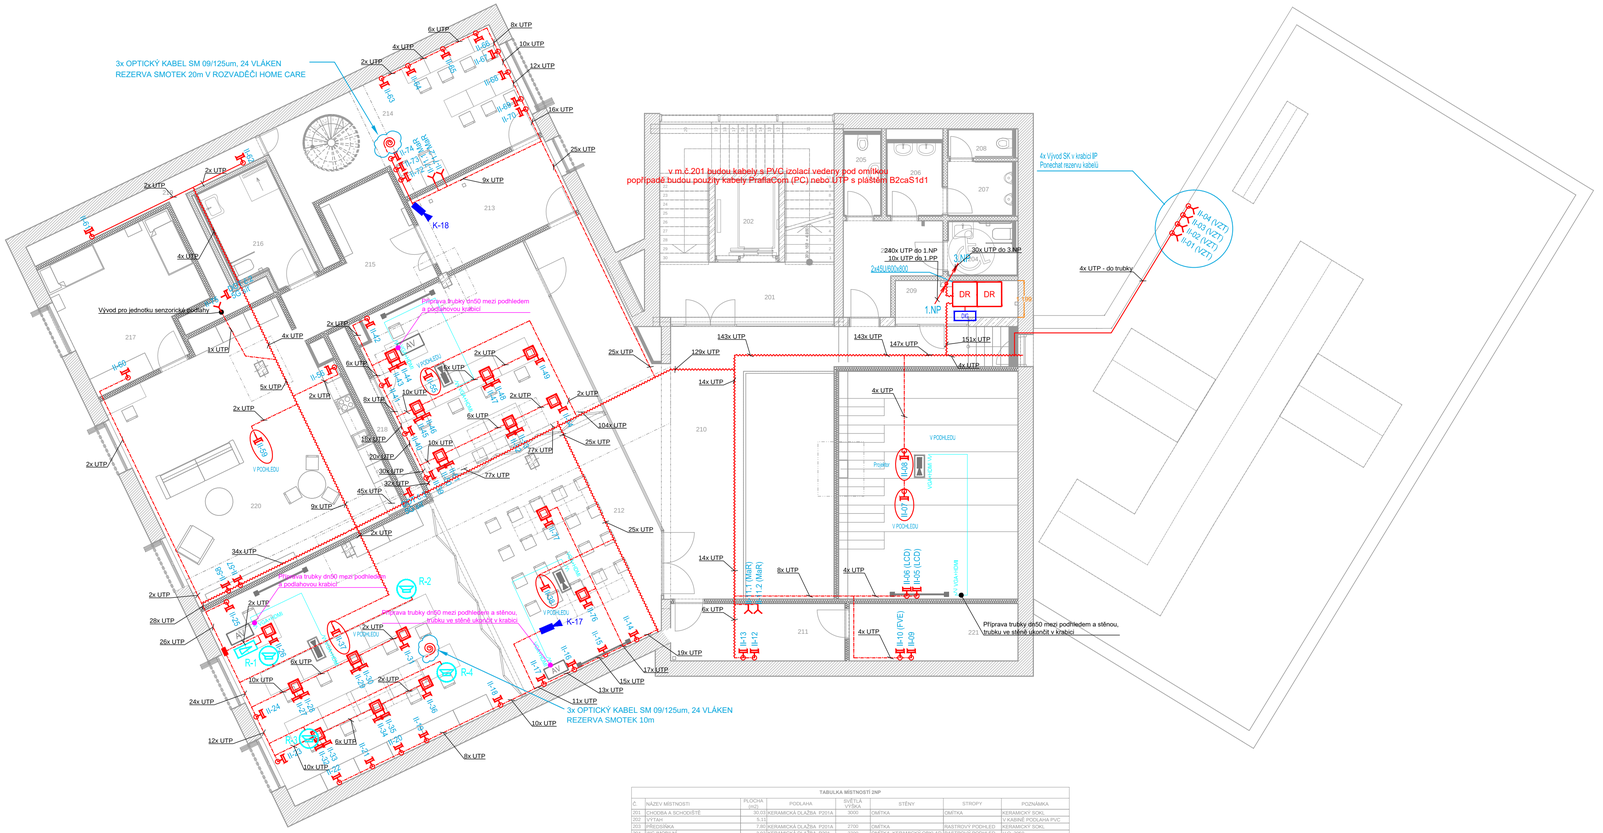

TABULKA MÍSTNOSTÍ 2NP

Č.	NÁZEV MÍSTNOSTI	PLOCHA (m2)	PODLAHA	SVĚTLÁ VÝŠKA	STĚNY	STROPY	POZNÁMKA
201	CHODBA A SCHODIŠTĚ	30,03	KERAMICKÁ DLAŽBA P201A	3000	OMÍTKA	OMÍTKA	KERAMICKÝ SOKL
202	VÝTAH	5,13					V KABINĚ PODLAHA PVC
203	PŘEDSÍŇKA	7,80	KERAMICKÁ DLAŽBA P201A	2700	OMÍTKA	RASTROVÝ PODHLED	KERAMICKÝ SOKL
204	WC MUŽI,WC	3,92	KERAMICKÁ DLAŽBA P201	2700	OMÍTKA, KERAMICKÝ OBKLAD	RASTROVÝ PODHLED	V.O. 2050
205	WC ŽENY	3,33	KERAMICKÁ DLAŽBA P201	2700	OMÍTKA, KERAMICKÝ OBKLAD	RASTROVÝ PODHLED	V.O. 2050
206	PŘEDSÍŇKA ŽENY	4,43	KERAMICKÁ DLAŽBA P201	2700	OMÍTKA, KERAMICKÝ OBKLAD	RASTROVÝ PODHLED	V.O. 2050
207	PRÁDELNY	3,80	KERAMICKÁ DLAŽBA P201	2700	OMÍTKA, KERAMICKÝ OBKLAD	RASTROVÝ PODHLED	V.O. 2050
208	VÝR MUŽI	2,03	KERAMICKÁ DLAŽBA P201	2700	OMÍTKA, KERAMICKÝ OBKLAD	RASTROVÝ PODHLED	V.O. 2050
209	TECH. MÍSTNOST ELABOPOUDU	5,25	KERAMICKÁ DLAŽBA P206	2700	OMÍTKA	RASTROVÝ PODHLED	KERAMICKÝ SOKL
210	CHODBA	52,02	KERAMICKÁ DLAŽBA P201A	3000	OMÍTKA	SDK PODHLED	KERAMICKÝ SOKL
211	TECHNICKÁ MÍSTNOST	10,82	PVC ANTISTATICKÉ P205	3350	OMÍTKA	RASTROVÝ PODHLED	KERAMICKÝ SOKL
212	SV - LABORATOŘ	140,43	EPOXIDOVÁ STĚRKA P203	3000	OMÍTKA	RASTROVÝ AKUSTICKÝ PODHLED,SDK	
213	CHODBA	12,83	VINYL P202	3350	OMÍTKA	RASTROVÝ PODHLED	SYSTÉMOVÝ SOKL
214	BM - VELÍN	29,61	PVC ANTISTATICKÉ P205	3600, 3000	OMÍTKA	RASTROVÝ AKUSTICKÝ PODHLED,SDK	SYSTÉMOVÝ SOKL
215	BM - LABORATOŘ (CHODBA S ŠATNOU)	13,63	VINYL P202	2750	OMÍTKA	SDK PODHLED	SYSTÉMOVÝ SOKL
216	BM - LABORATOŘ (POKUPELNA)	10,17	KERAMICKÁ DLAŽBA P201	2750	OMÍTKA, KERAMICKÝ OBKLAD	SDK PODHLED	KERAMICKÝ SOKL
217	BM - LABORATOŘ (LOŽNICE)	10,66	VINYL P202	2750	OMÍTKA	SDK PODHLED	SYSTÉMOVÝ SOKL
218	BM - LABORATOŘ (SERVISNÍ PROSTOR)	3,80	VINYL P202	3850	OMÍTKA	OMÍTKA	SYSTÉMOVÝ SOKL
219	BM - LABORATOŘ (SERVISNÍ PROSTOR)	9,77	VINYL P202	3850	OMÍTKA	OMÍTKA	SYSTÉMOVÝ SOKL
220	BM - LABORATOŘ(OBYVACÍ POKOJ)	56,14	VINYL P202	2750	OMÍTKA	SDK PODHLED	SYST. SOKL, K.O.900 - 1500
221	TECHNICKÁ MÍSTNOST	10,15	PVC ANTISTATICKÉ P205				
		434,57 m²					

LEGENDA SK:

- DR — DATOVÝ ROZVADĚČ
- TLK. ROZVADĚČ, ROZHRANÍ JTS
- ZÁSUVKA SK 2x RJ-45
- ZÁSUVKA SK 1xRJ-45
- VOLNÝ VÝVOD

LEGENDA AV:

- AV — AV - AV TECHNIKA, OVLÁDACÍ MÍSTO (dodávka investora)
- AV - DATAPROJEKTOR (dodávka investora)
- AV - PROMÍTACÍ PLÁTNO (dodávka investora)
- AV - ZESILOVAČ/ŘÍDÍCÍ JEDNOTKA OZVUČENÍ
- AV - REPRODUKTOR DO PODHLEDU

LEGENDA DT:

- DT - EL. VRÁTNÝ, DOMÁCÍ TELEFON
- DT - EL. MAGNETICKÝ ZÁMEK
- DT - AKU
- DT - NAPÁJECÍ ZDROJ

LEGENDA KT:

- KABEL TRASA V PARAPETNÍM ŽLABU
- KABEL TRASA SPOLEČNÁ VE ŽLABU MĚRKUR NA STROPĚ
- KABEL TRASA V TRUBCE PVC VE ZDI POD OMÍTKOU
- KABEL TRASA V PVC LIŠTÁCH LV NA ZDI
- KABEL TRASA NA PŘÍCHYTKÁCH NAD PODHLEDEM
- KABEL TRASA V TRUBCE/CHRÁNIČCE V PODLAZE

LEGENDA CCTV:

- DG — CCTV - DIGITÁNÍ ZÁZNAM
- MON — CCTV - MONITOR
- CCTV - VNITŘNÍ KAMERA
- CCTV - VENKOVNÍ KAMERA
- REZERVA KABELU
- KRABICE PŘÍSTROJOVÁ KU 68
- KRABICE KT 250
- KRABICE PODLAHOVÁ

TRIMR s.r.o.
Sokola Tůmy 1536/5
709 00 Ostrava 9
tel.: 596 624 775, 596 624 160
DIČ CZ14616238 IČ 14616238

PROJEKT SKUTEČNÉHO PROVEDENÍ

DSPS 03/2020, David Bouda, TRIMR s.r.o.

OZNAČENÍ REVIZE	PŘEDMĚT REVIZE	DATUM REVIZE	REVIZI PROVEDL

Souřadný systém : JTSK

Výškový systém : BpV

± 0,000 = XXX

PROJEKTSTUDIO EUCZ, s.r.o. - nositel veškerých majetkových autorských práv. Obsah tohoto dokumentu, vyobrazení a návrhy řešení na nich zobrazená požívají jako autorské dílo ochrany dle zákona č. 121/2000 Sb. (autorský zákon). Originál tohoto dokumentu, vyobrazení a návrhy řešení na něm zobrazená (dále jen "autorské dílo") jsou majetkem PROJEKTSTUDIO EUCZ, s.r.o. Předmětné autorské dílo ani jeho části nesmí být žádným způsobem v rozporu s ustanoveními autorského zákona a bez udělení licence ze strany nositele majetkových autorských práv či v rozporu s podmínkami takové licence užito ani poskytnuto třetí osobě.

GENERÁLNÍ PROJEKTANT (ZHOTOVITEL)

PROJEKTSTUDIO®
PROJEKTSTUDIO EUCZ, s.r.o.
Opavská 6230/29A, 708 00 Ostrava
tel.: 596 911 126
e-mail: info@projektstudio.cz
IČ: 27787443
www.PROJEKTSTUDIO.cz

ZODPOVĚDNÝ PROJEKTANT
MANAŽER PROJEKTU — ING.ARCH. DAVID KOTEK — JAN KUPEC
HLAVNÍ INŽENÝR PROJEKTU — ING. ARCH. ZUZANA SÝKOROVÁ — JAN KUPEC
ZODPOVĚDNÝ PROJEKTANT — JAN KUPEC
PROJEKTANT — JAN KUPEC
VYPRACOVAL — JAN KUPEC
KONTROLOVAL — JAN KUPEC

ZPRACOVATEL ČÁSTI PD
Jan Kupec
Koblovská 343
Ostrava, 72529

STAVEBNÍK (OBJEDNATEL)
VŠB - Technická univerzita Ostrava, 17. listopadu 2172/15, Poruba, 708 33 Ostrava

MÍSTO STAVBY
Poruba (okres Ostrava-město) [715174], parcela p.č.1738/4

DATUM 2. 2018

NÁZEV STAVBY (DÍLO)
PLATFORMA NOVÝCH TECHNOLOGIÍ CPIT - TL3

ZAKÁZKA č. PS 17 130

FORMÁT 8 x A4

STAVEBNÍ OBJEKT (SO)
SO 01 - OBJEKT CPIT - TL3

STUPEŇ PD: **DPS**

PARÉ

ČÁST DOKUMENTACE
D.1.4.5 ELEKTRONICKÉ KOMUNIKACE

MĚŘÍTKO: **1 : 100**

DOKUMENT
PŮDORYS 2.NP - SK+CCTV+AV

ČÍSLO DOKUMENTU: **D.1.4.5 - 104**